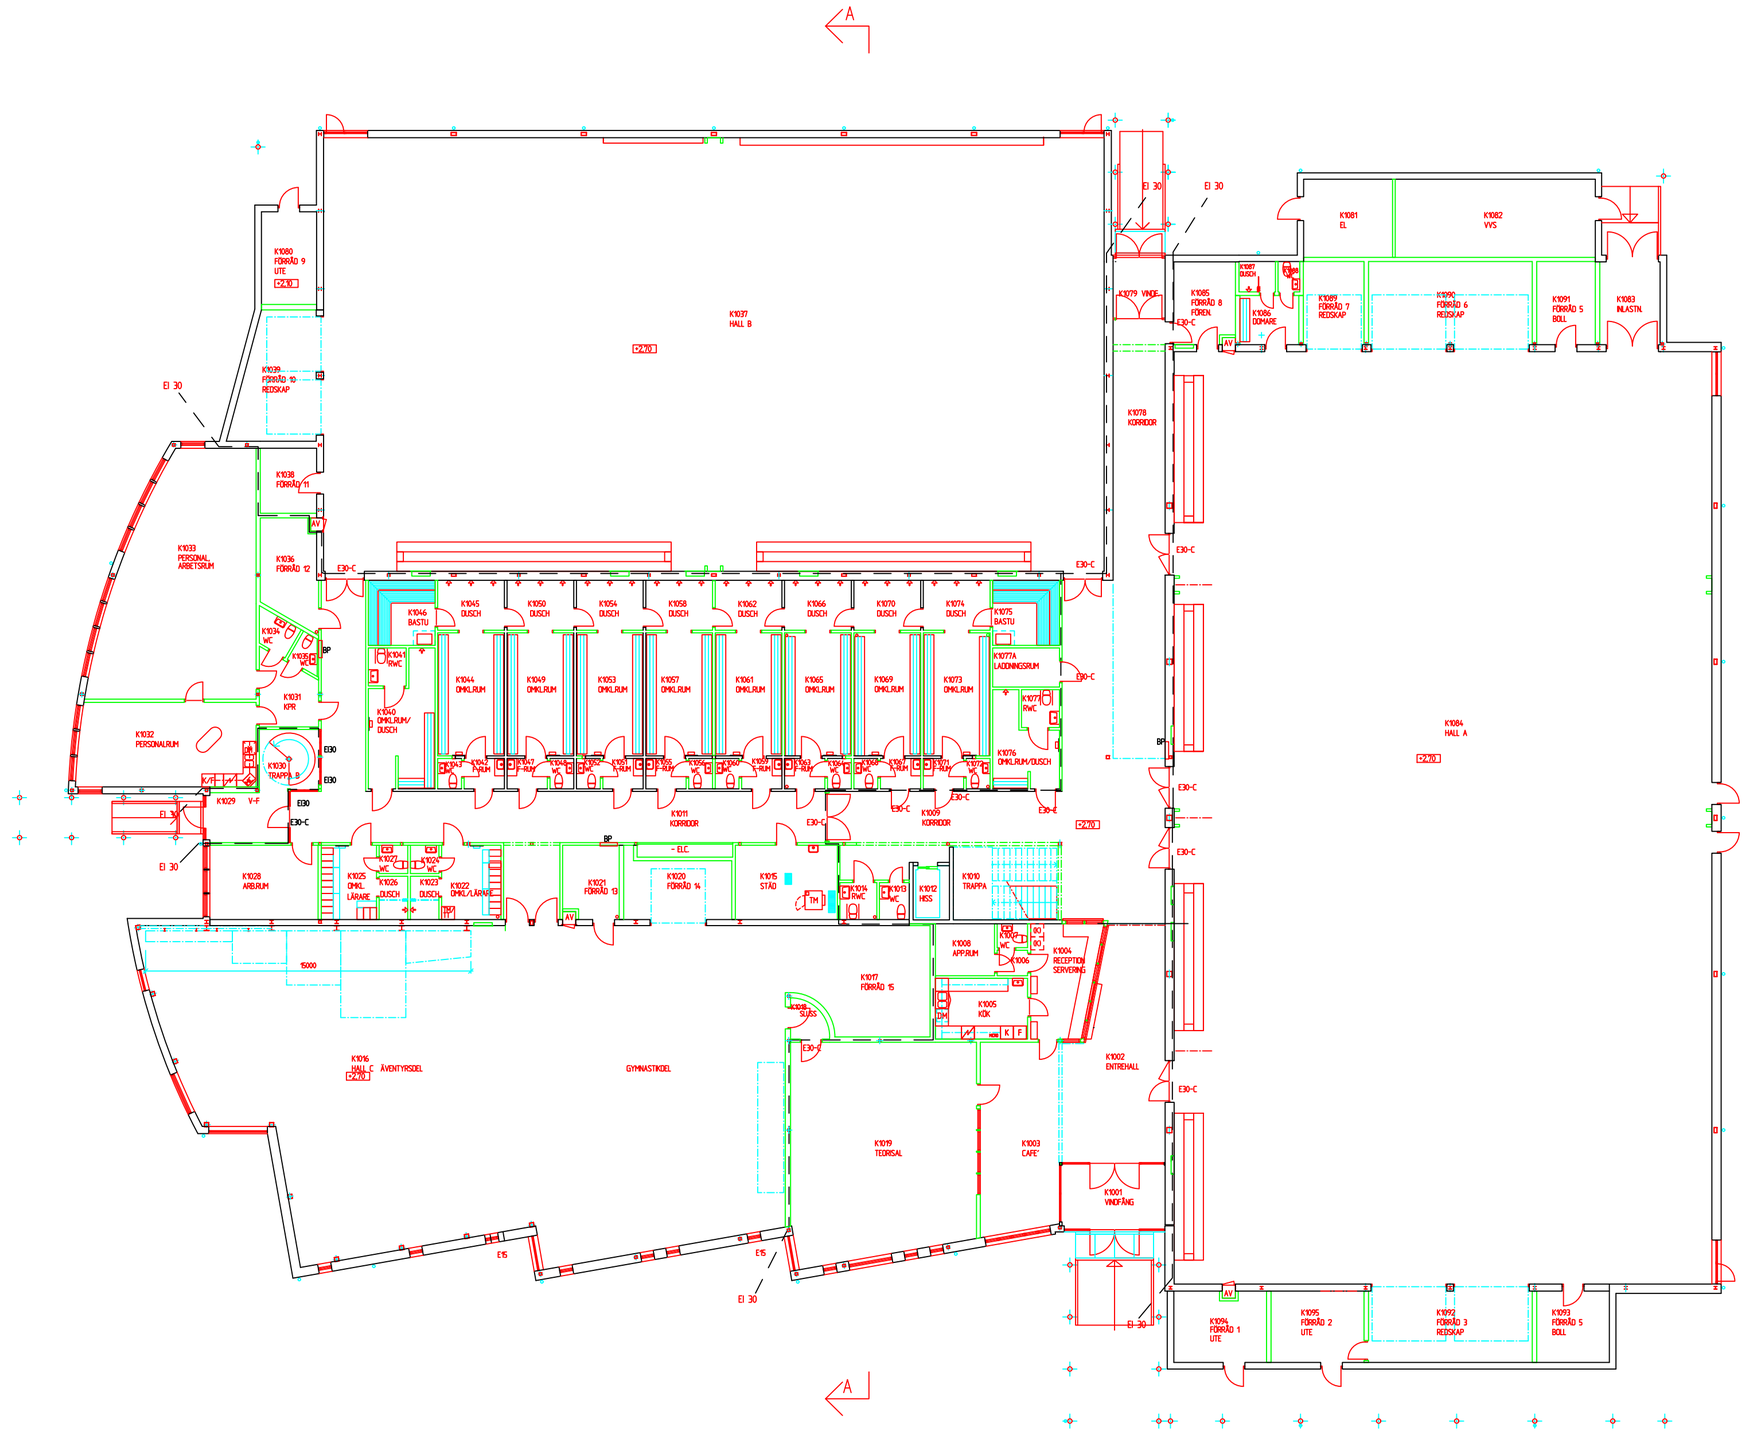

FÖRKLARINGAR

BRANDSKYDD

SE SÄRSKILD BRANDSKYDDSDOKUMENTATION FÖR BYGGNADENS STATUS OCH TEKNISKA LÖSNINGAR

BRANDAVGRÄNSNINGAR :

— — —	BRANDCELLSGRÄNS KLASS EI 30
E30, EI30	BRANDKLASS DÖRRAR , PARTIER
-C	ANGER SJÄLVSTÄNGANDE DÖRRAR
	GENOMLYSANDE UTRYMNINGSSKYLT
UT	EFTERLYSANDE UTRYMNINGSSKYLT (SJÄLVLYSANDE)

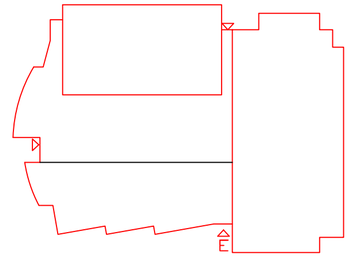

C		LAYOUTÄNDRING	2004-06-09	NIM21(TF)
A		UTRYMNINGSSKYLTAR	2001-05-04	JEER
BET	ANT	ÄNDRINGEN AVSER	DATUM	SIGN

RELATIONSHANDLING

VHT : 26 141 OBJ NR : 1821

LULEÅ KOMMUN
Tekniska förvaltningen
971 85 LULEÅ vx 0920 - 29 30 00

LULEÅ GYMNASIEBY

FFNS
FFNS ARKITEKTER AB
Västra Varvsgatan 11,Box 50120,973 24 LULEÅ
Telefon 0920-35600 Telefax 0920-356 45
SWECO

UPPDRAGSNUMMER	RITAD AV	HANDLÄGGARE
3109089		ROLF VIKLUND
DATUM	ANSVARIG	
2003-04-25	ROLF VIKLUND	

HÄLSANS HUS
KV KUNGSFÅGELN, RESIDENSET 1

PLAN 1, ÖVERSIKT

SKALA	NUMMER	BET
A2/1:200	A1	C

P.O. $year-$mm-$dd, $time, $getvar(dwgprefix)$getvar(dwgname)